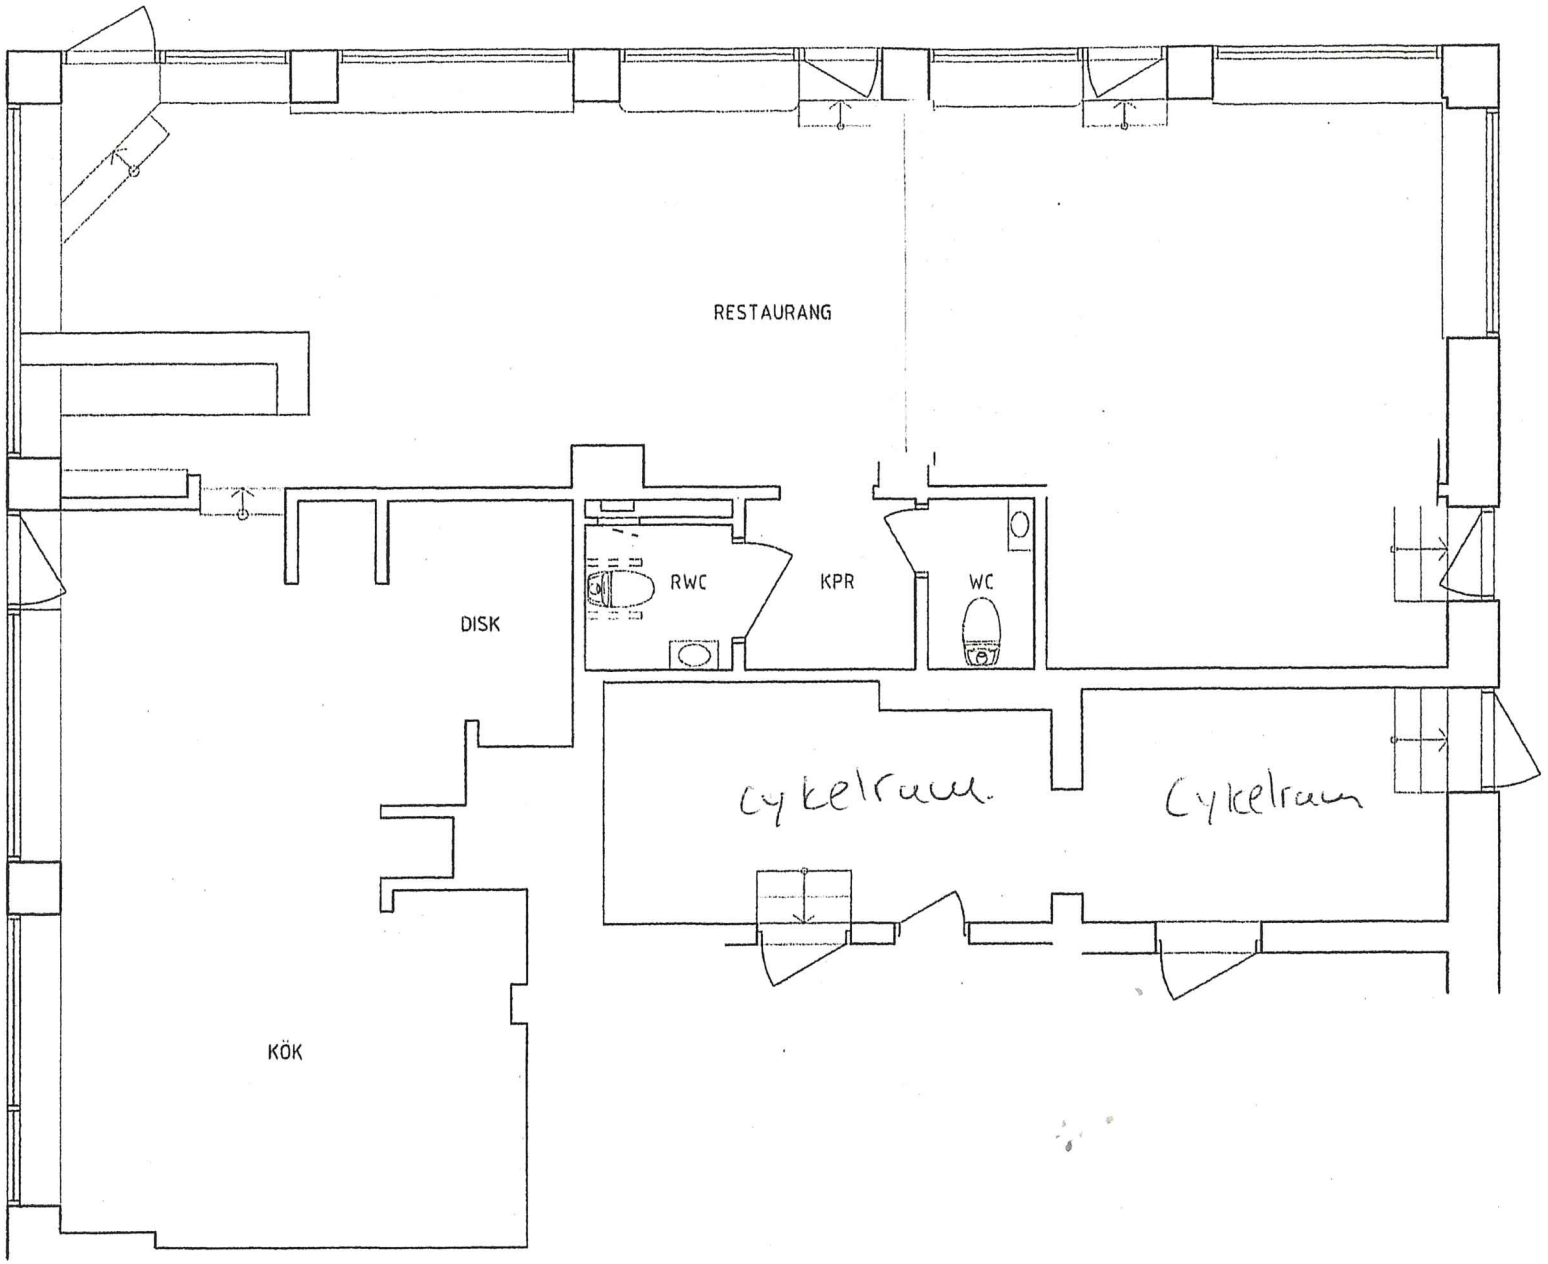

BET	ANT	ÄNDRINGEN AVSER	DATUM	SIGN

RELATIONSHANDLING

ÅNGMASKINEN 4

coast
ARKITEKTKONTOR
Ringvägen 141 116 61 Stockholm
tel 08-31 56 00 e-post info@coastark.se

LÖPNUMMER	RITAD AV	HANDLÄGGARE
	AO	

DATUM 2015-05-22 ANSVARIG

BEF UTSEENDE
BERGSUNDS STRAND 11, STOCKHOLM

PLAN

SKALA	NUMMER	BET
1:50/A3	A306:01	

METER 0 1 2

LAGER.